

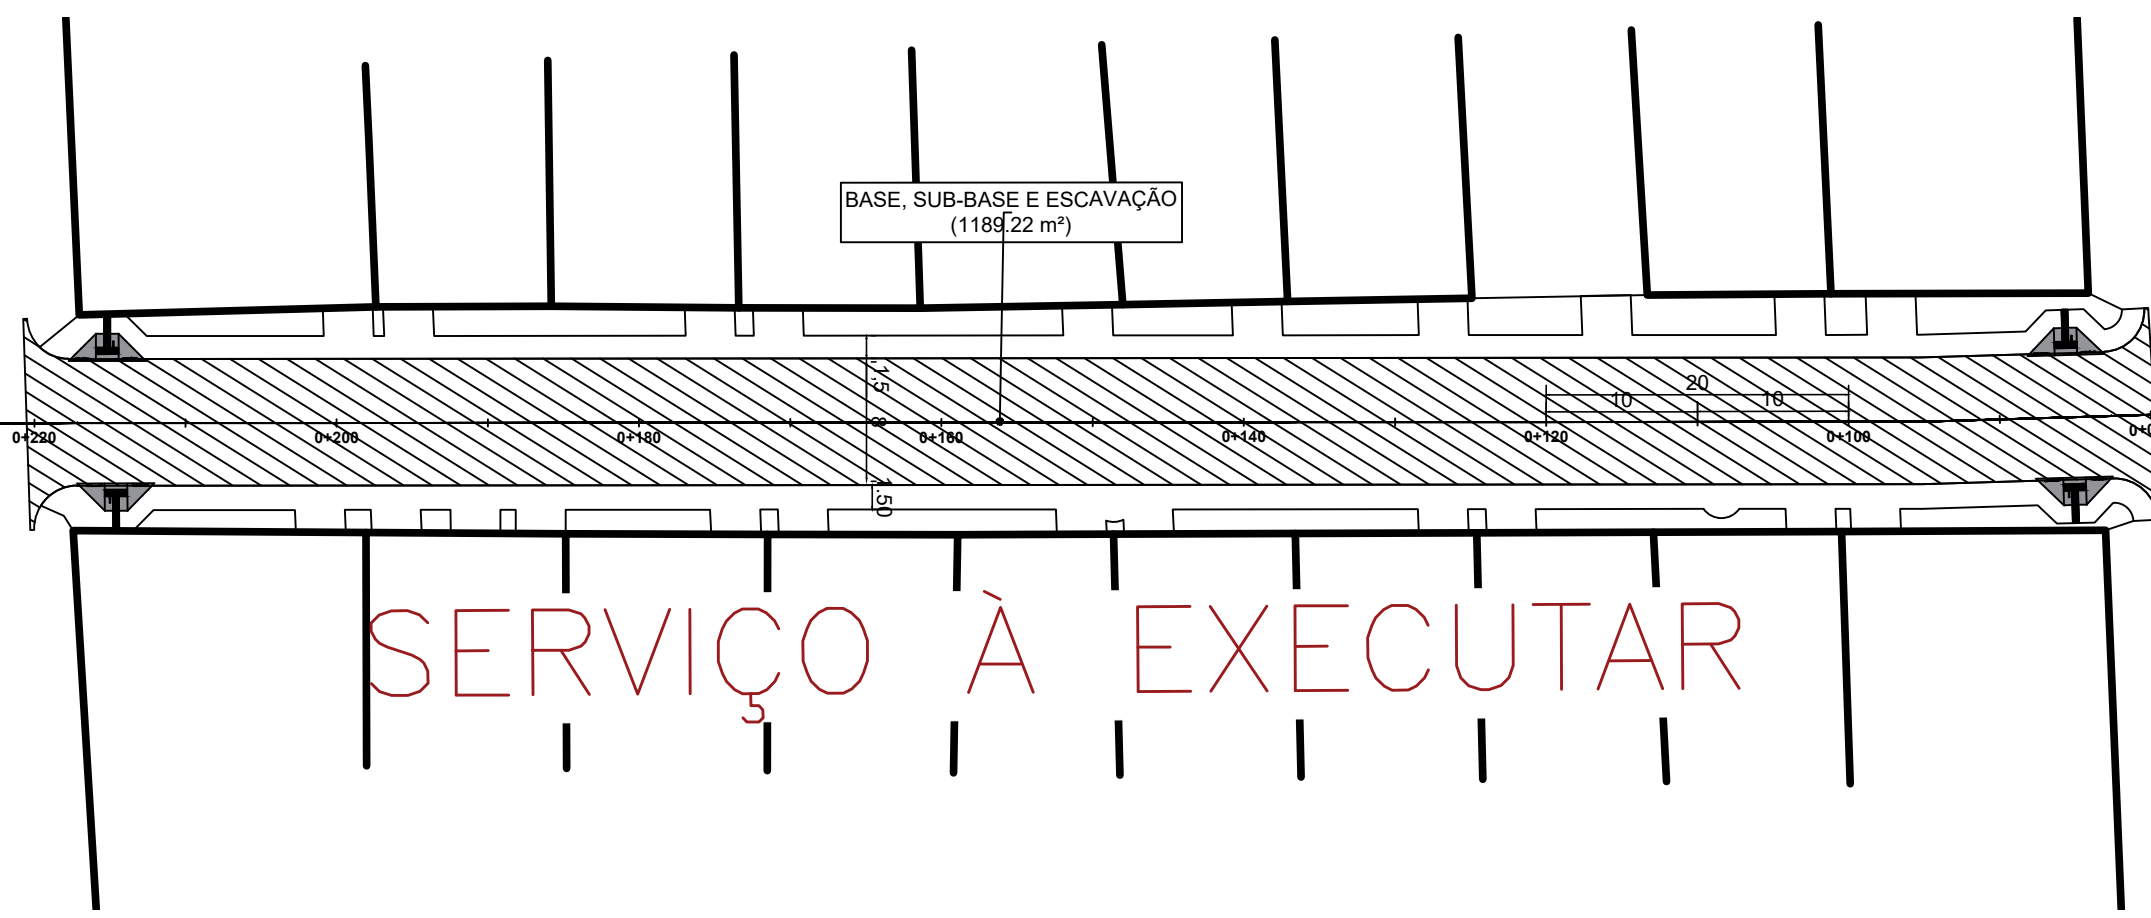



PLANTA DE LOCAÇÃO BASE, SUB-BASE E ESCAVAÇÃO  
ESCALA: 1/500

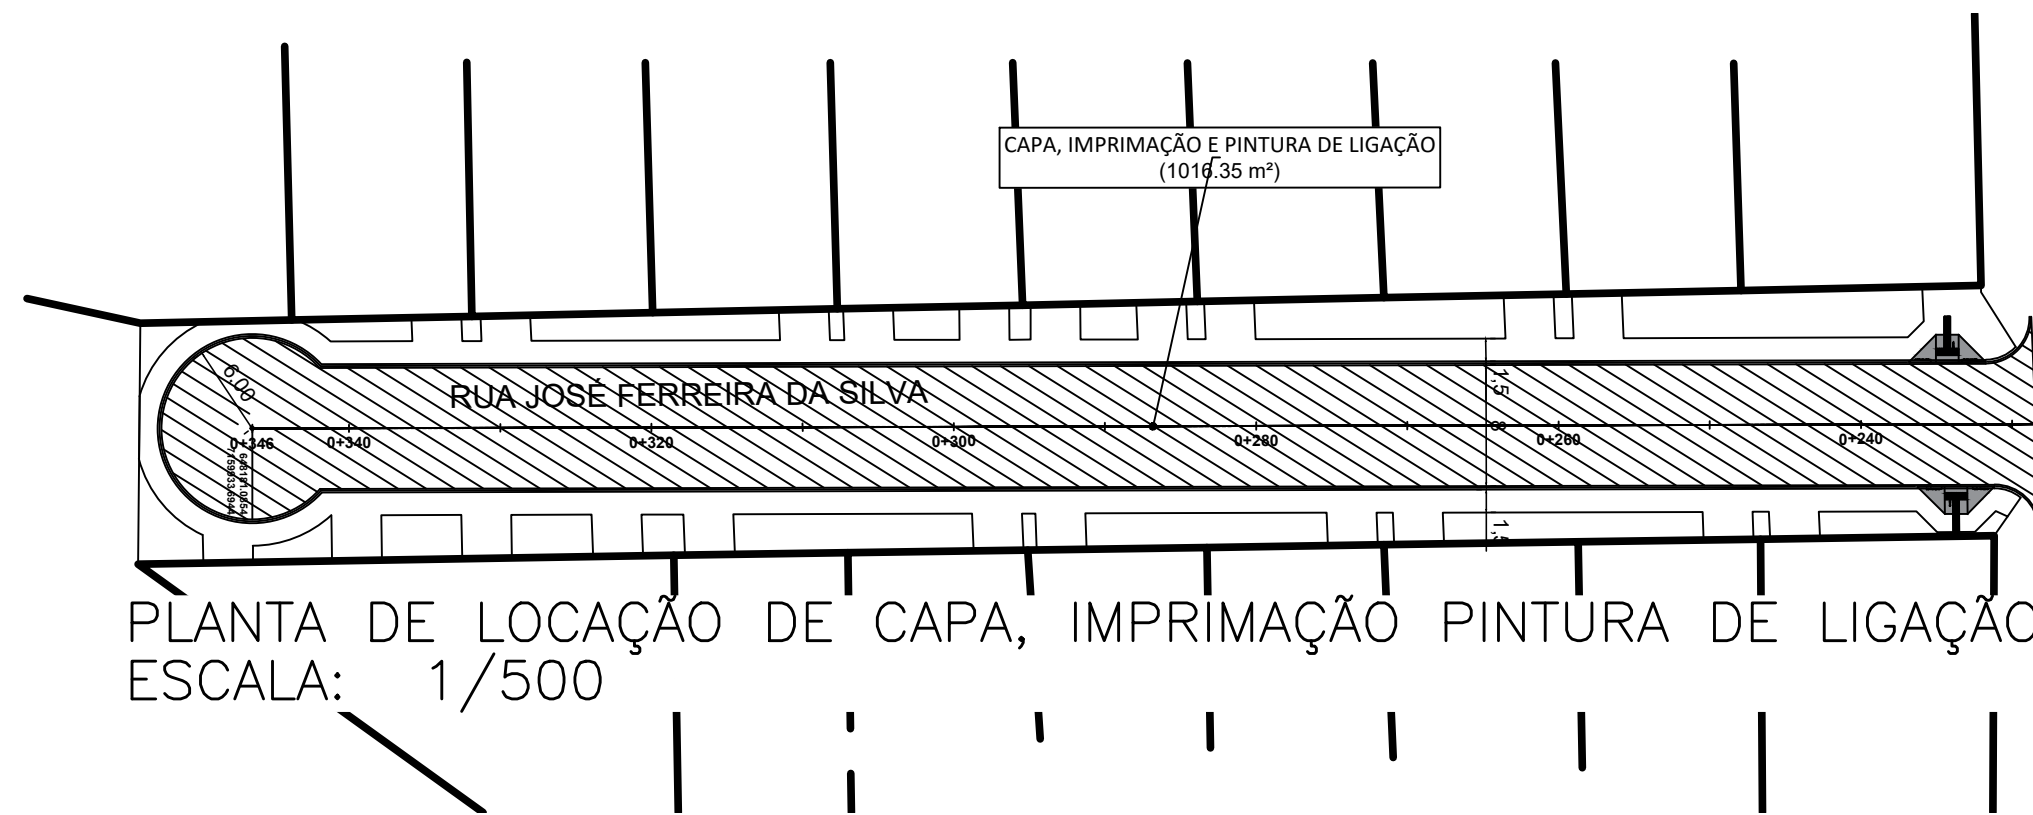



SERVIÇO À EXECUTAR

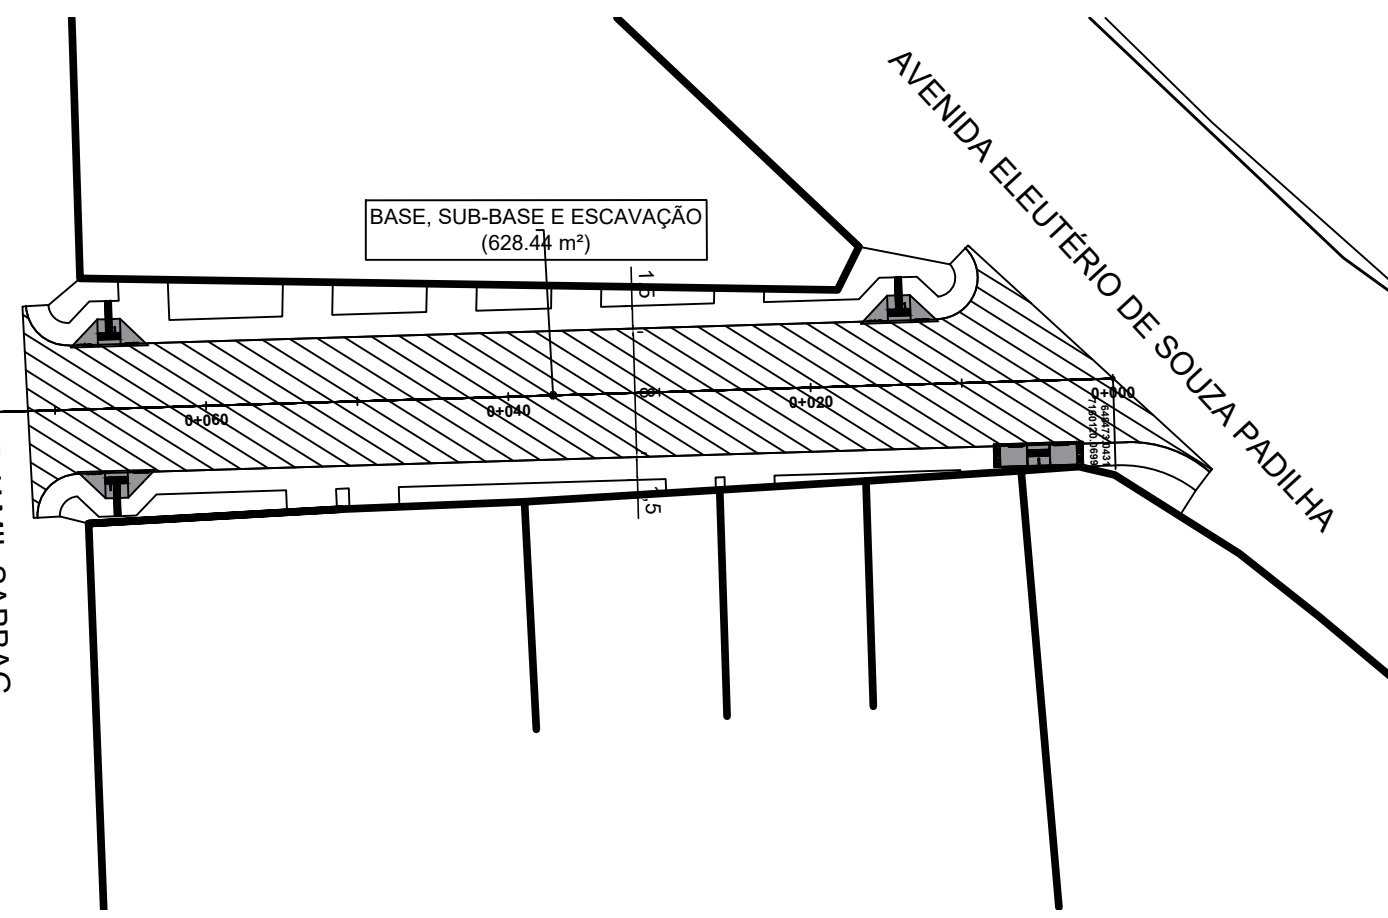


PLANTA DE LOCAÇÃO DE CAPA, IMPRIMAÇÃO PINTURA DE LIGAÇÃO  
ESCALA: 1/500

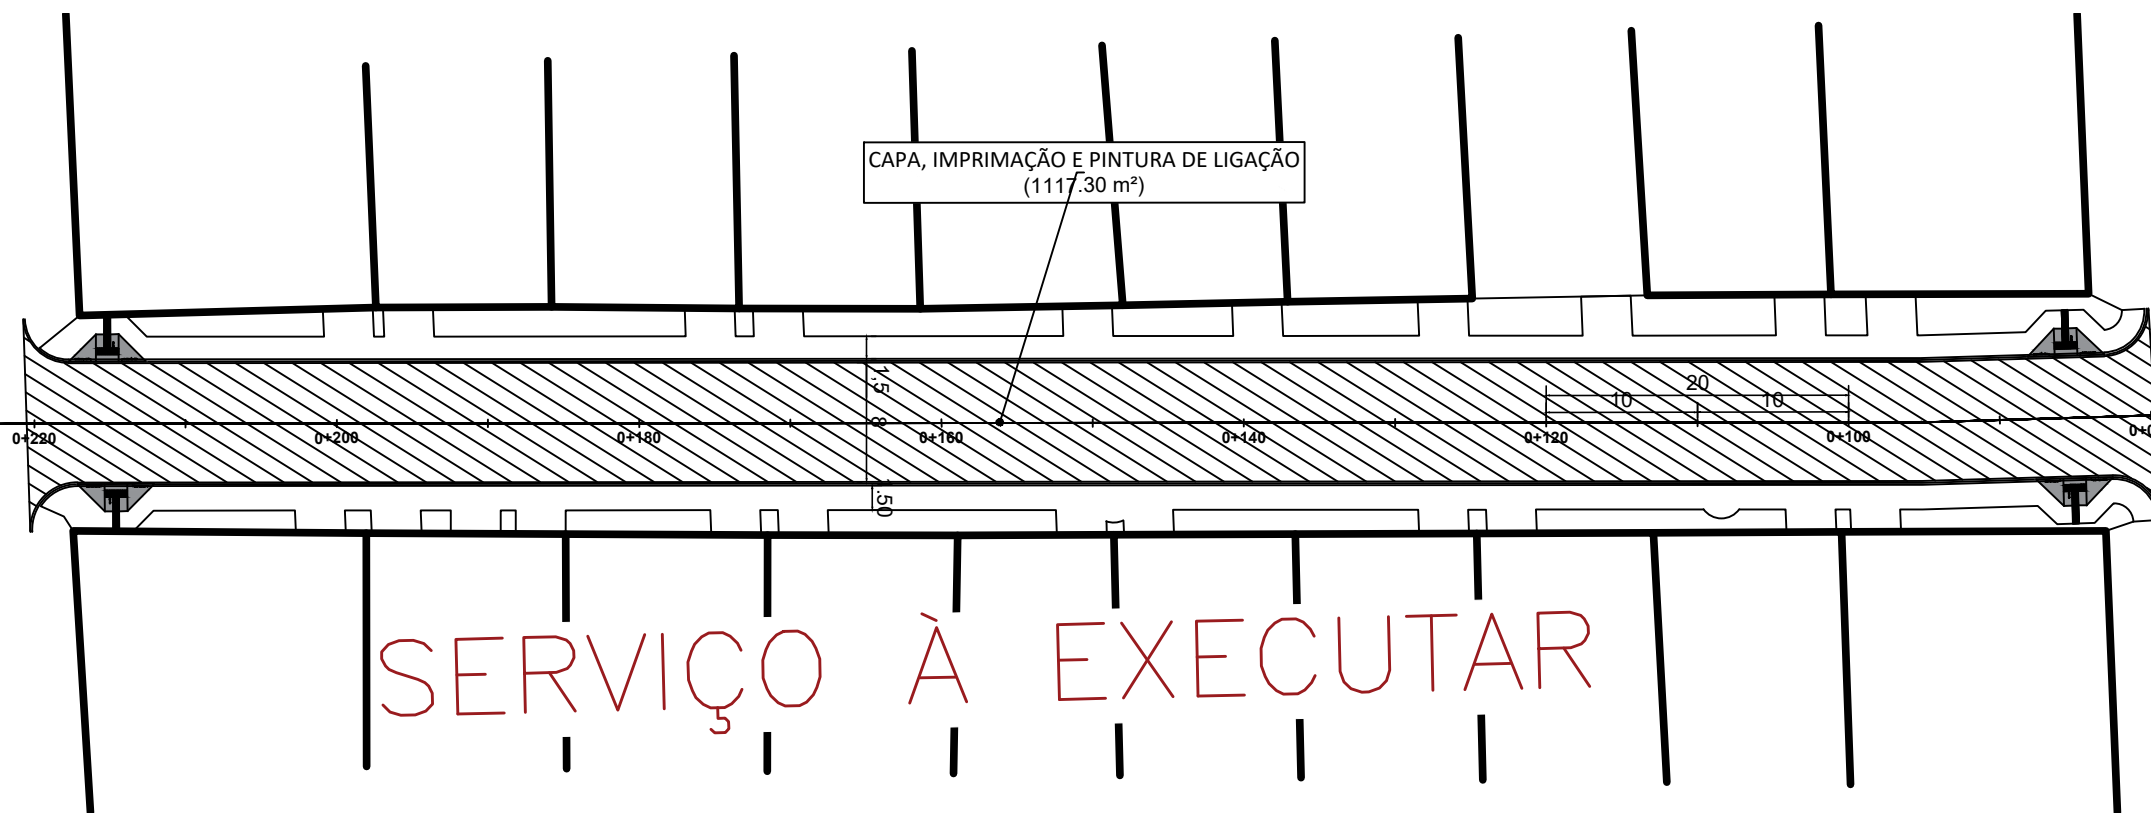


SERVIÇO À EXECUTAR

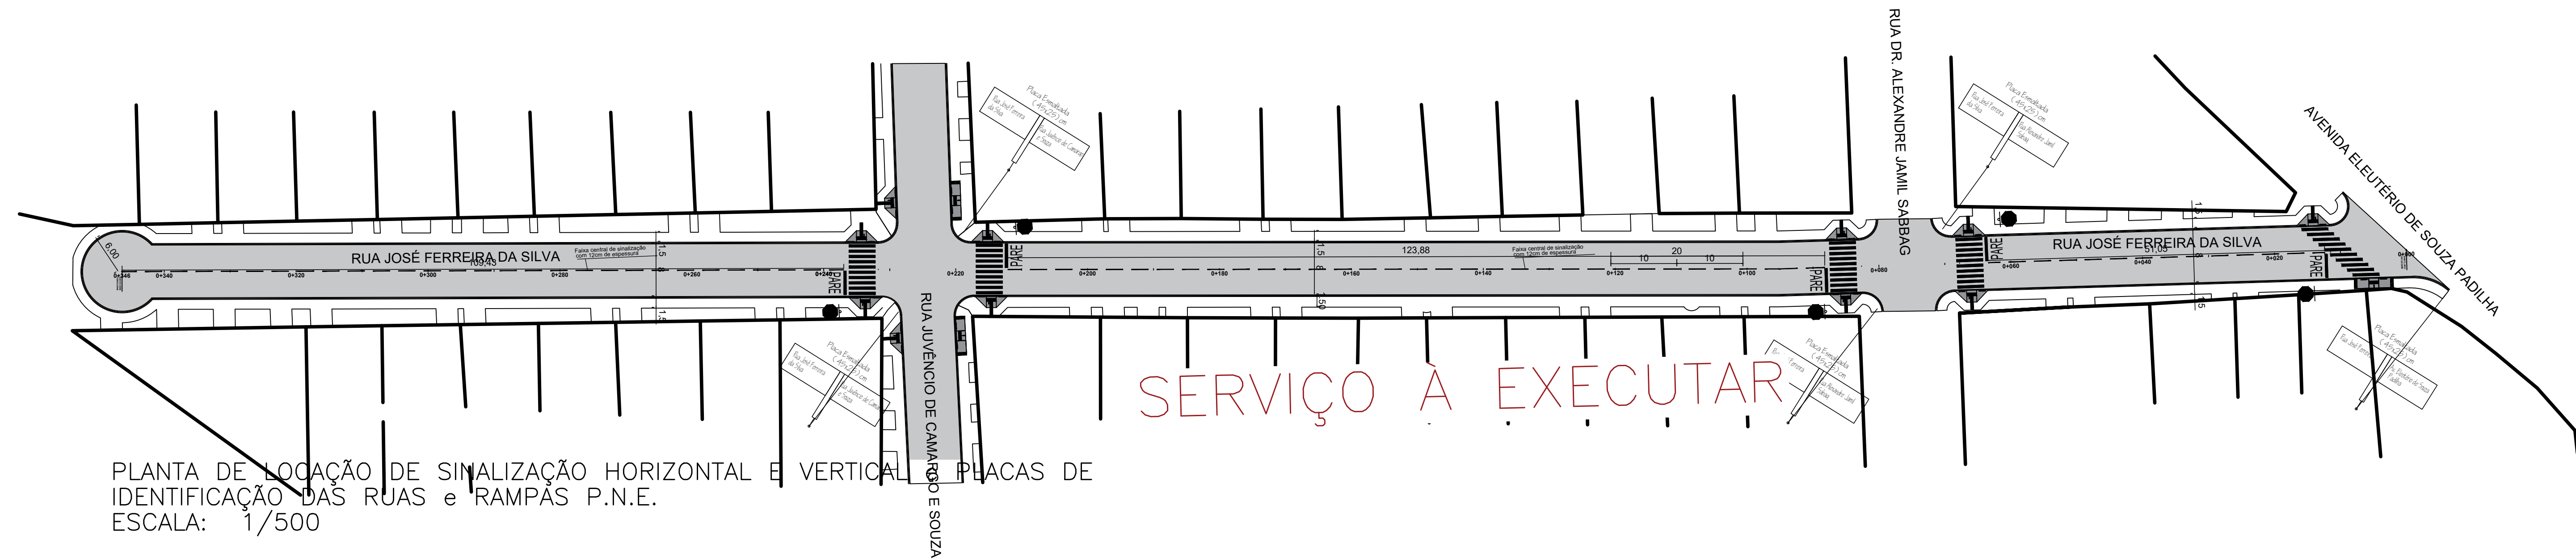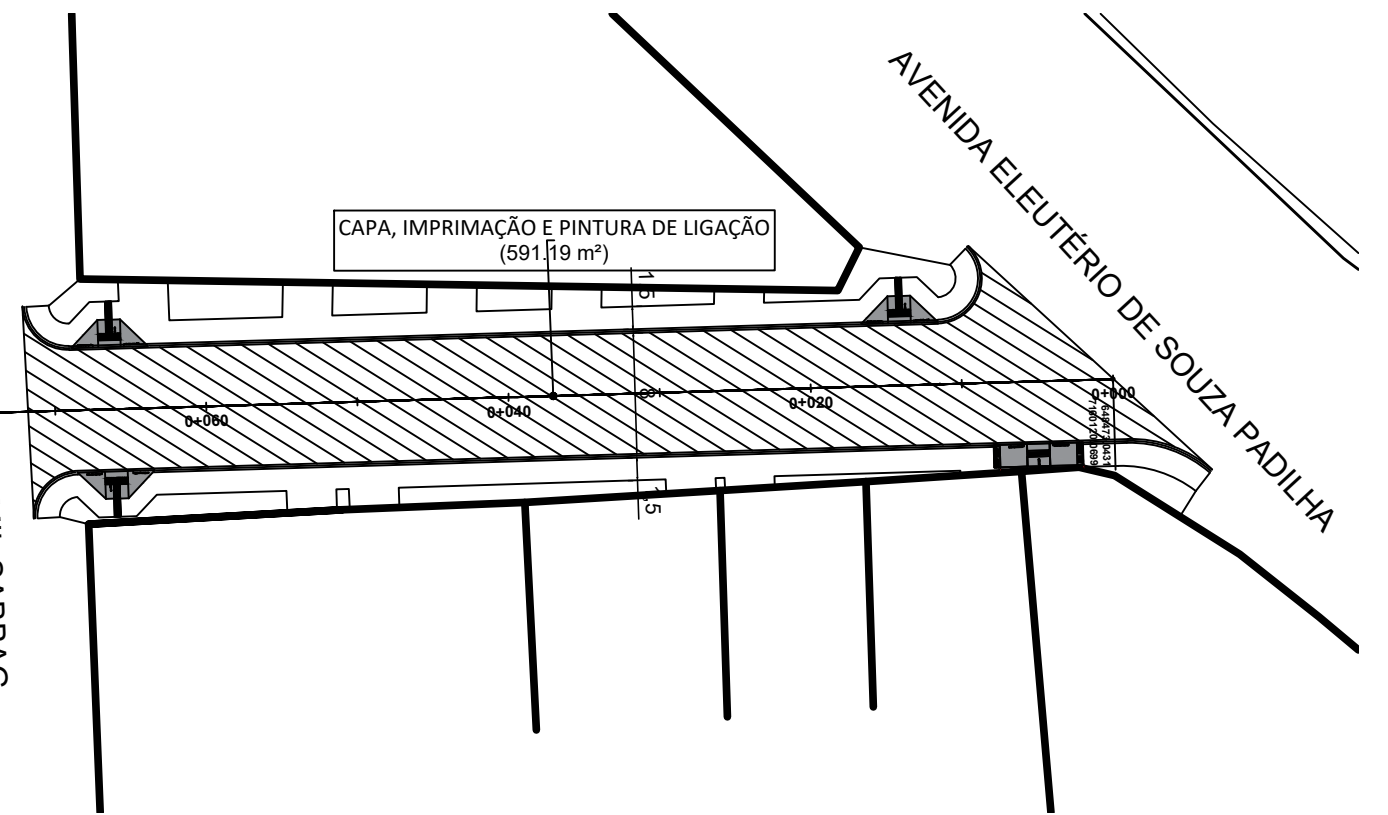

PLANTA DE LOCAÇÃO DE SINALIZAÇÃO HORIZONTAL E VERTICAL  
IDENTIFICAÇÃO DAS RUAS e RAMPAS P.N.E.  
ESCALA: 1/500

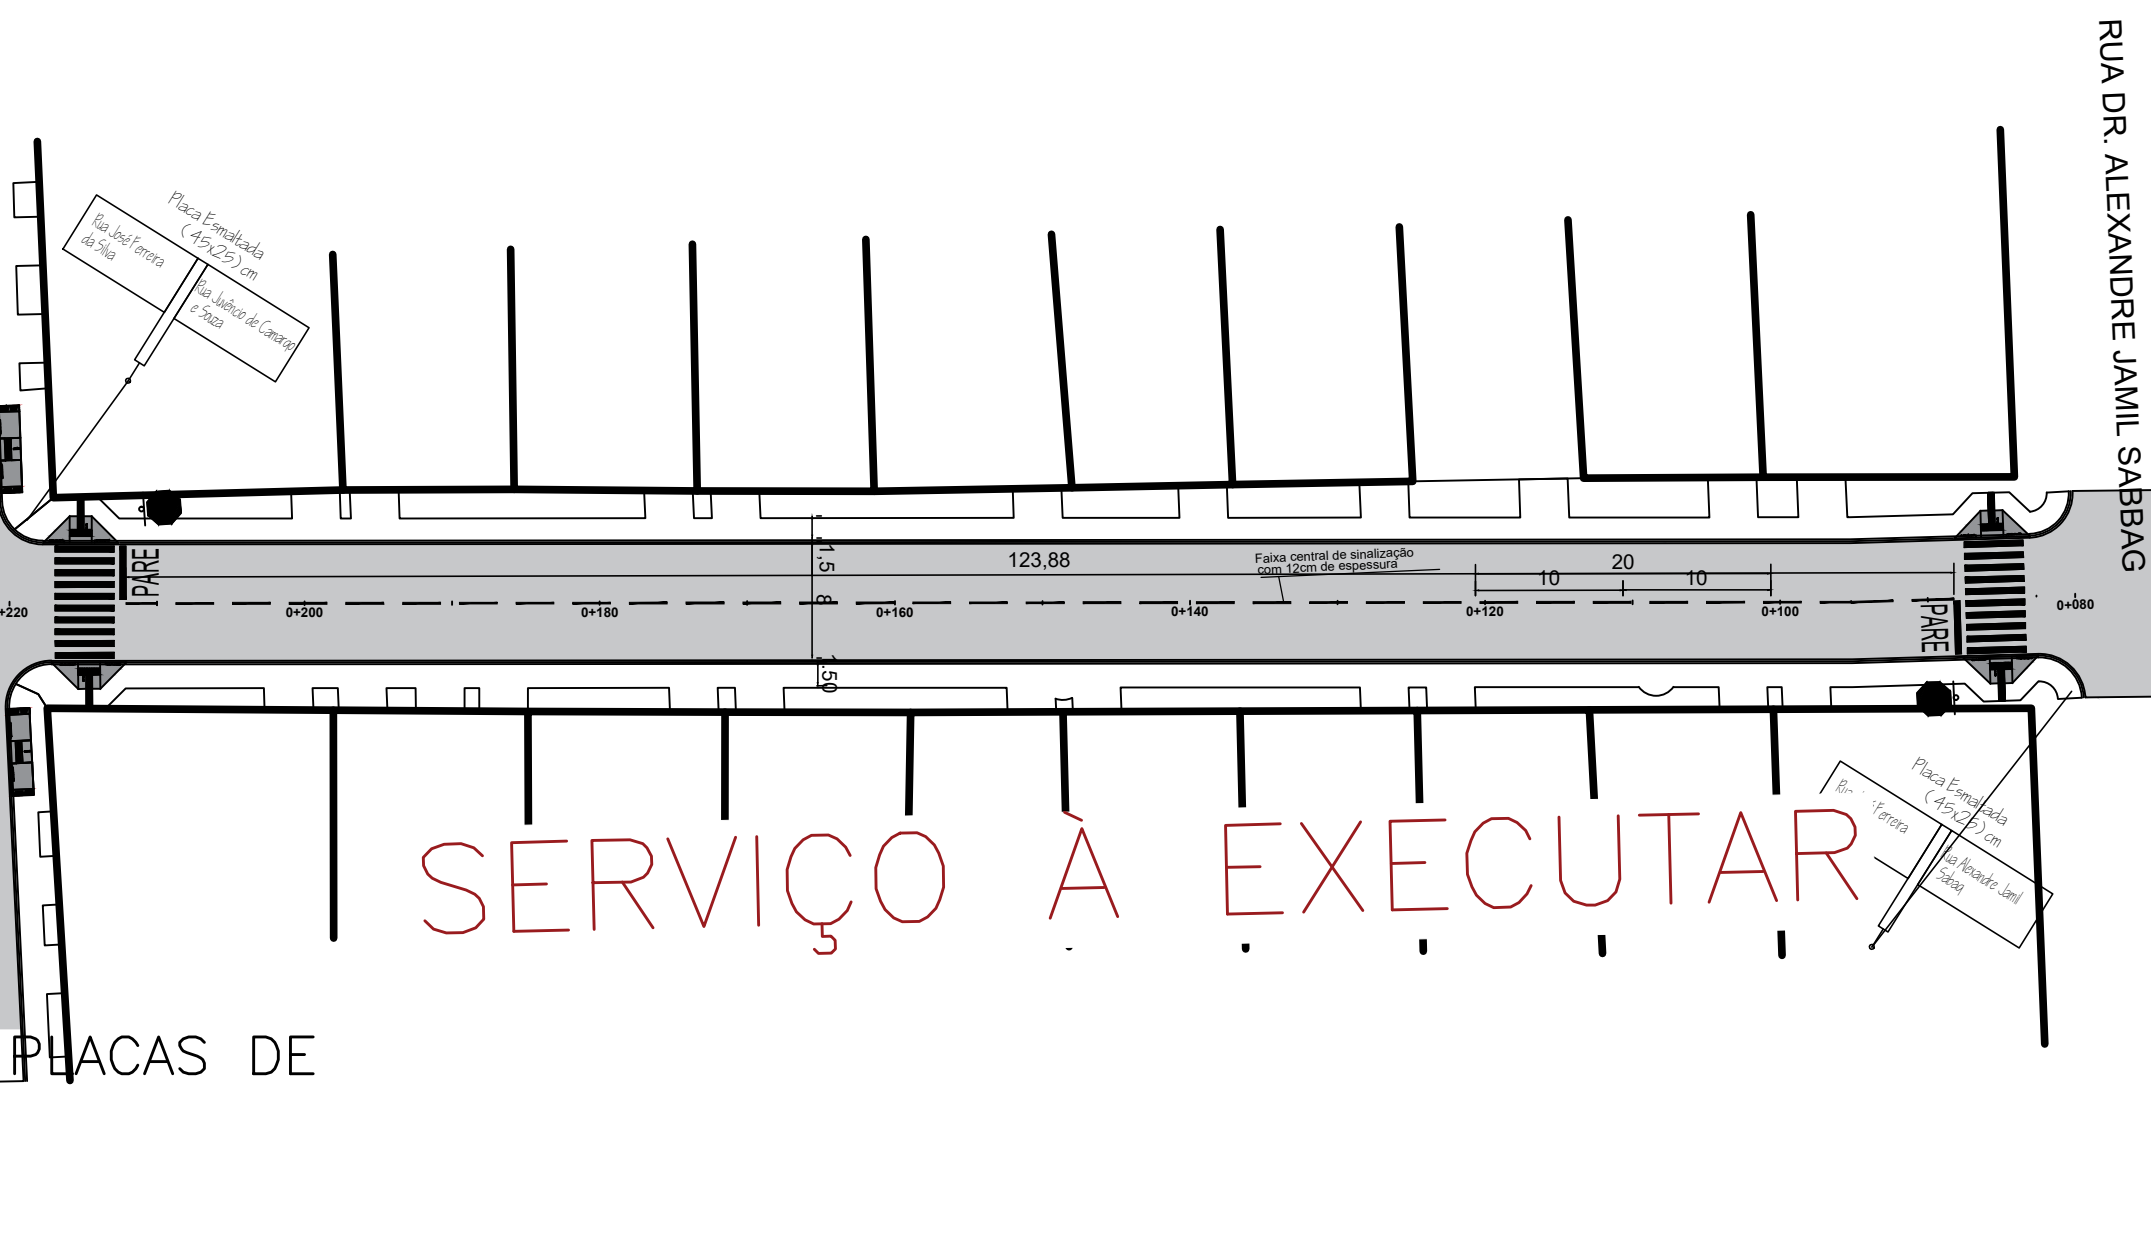

SERVIÇO À EXECUTAR

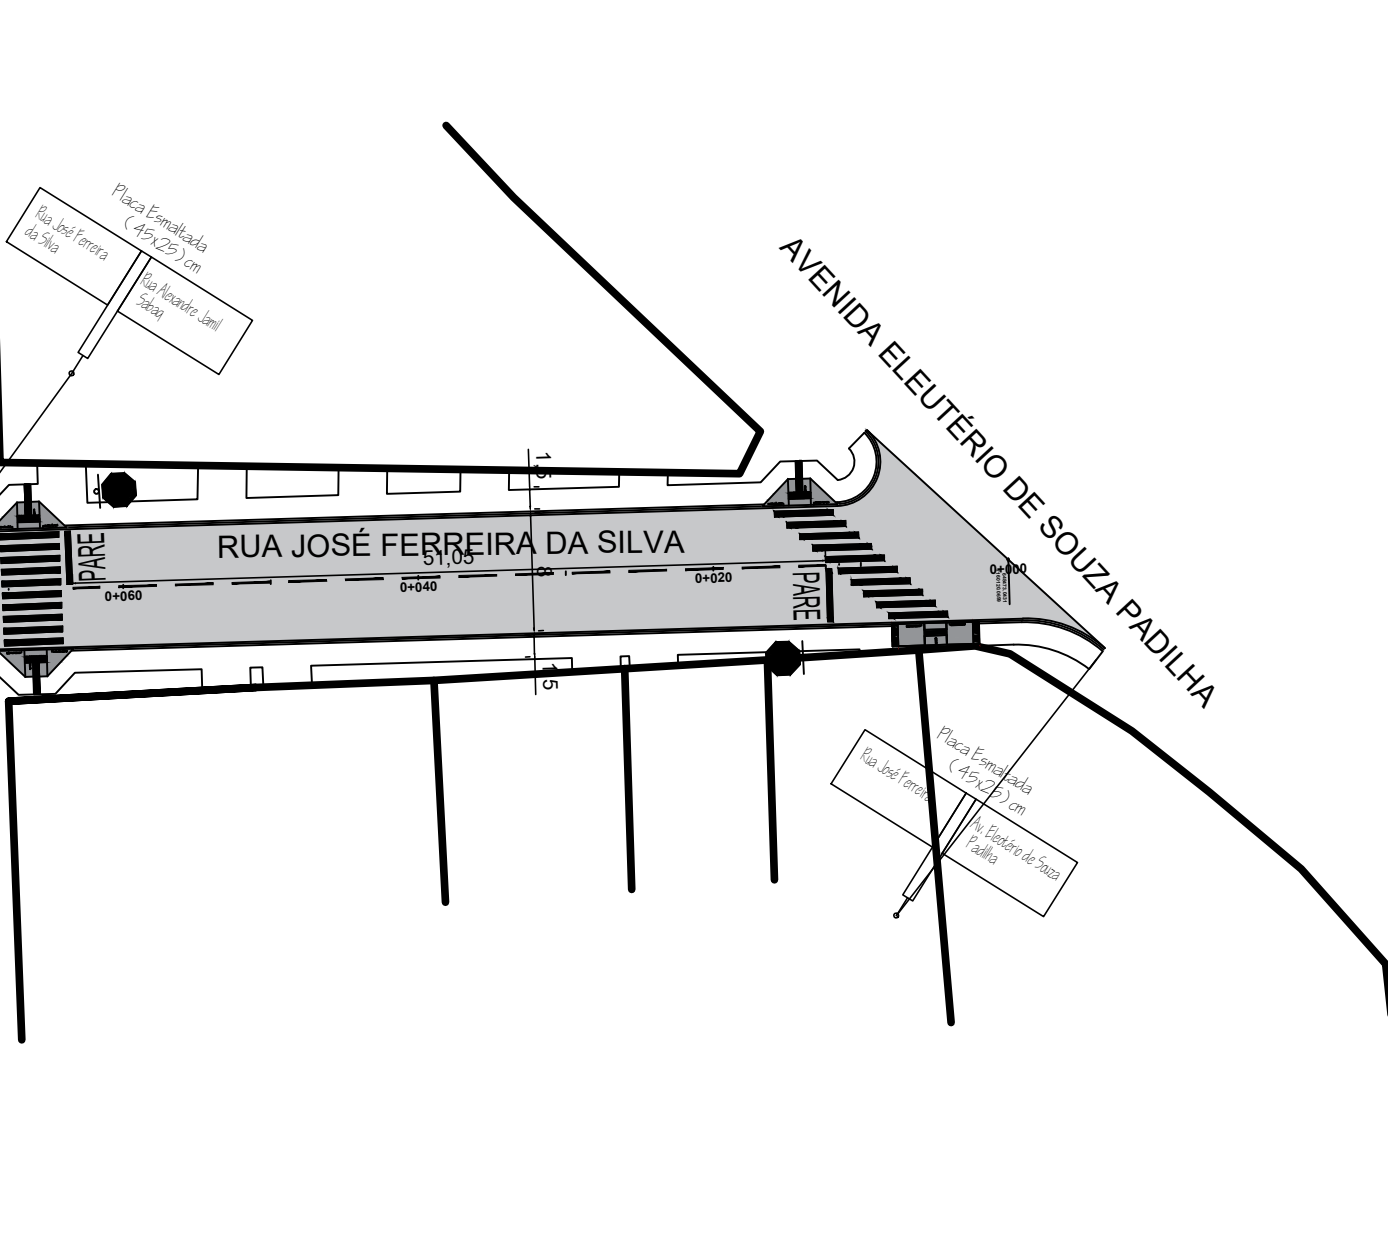

#### LEGENDA

- GREIDE NATURAL
- GREIDE DE PROJETO
- ESTACAS
- MEIO FIO À EXECUTAR
- MEIO FIO COM GUIA REBAIXADA À EXECUTAR
- PLACA SINALIZAÇÃO "Parada obrigatória" EXISTENTE
- PLACA SINALIZAÇÃO "Dê a preferência" EXISTENTE
- PLACA SINALIZAÇÃO "Parada obrigatória"
- RAMPA P.N.E. EXISTENTE
- RAMPA P.N.E.
- LIMITE PREDIAL
- FAIXA CENTRAL DE SINALIZAÇÃO
- FAIXA DE PEDESTRES
- CALÇADA CONCRETO
- POSTE

#### PROJETO "AS BUILT" DE EXECUÇÃO DE OBRA EM CBUQ - CONCRETO BETUMINOSO USINADO A QUENTE.

Projeto de "AS BUILT" para execução da obra na qual foi realizado o contrato nº 020/2020, dispensa de licitação nº 022/2020 e Processo Administrativo nº 029/2019.  
Projeto original: Engª Civil Jane Rita Budzick CREA-PR 169.851/D

Proprietário: Prefeito Antônio Adamir Digner  
Gestão 2021-2024

Autor do Projeto "AS BUILT": Bruna Paola Dziura  
Engenheira Civil CREA PR-194.297/D

Responsável Técnico

#### DESCRIÇÃO DO PROJETO PAVIMENTAÇÃO EM C.B.U.Q. DA RUA JOSÉ FERREIRA DA SILVA

PEÇAS GRÁFICAS  
-PLANTA DE LOCAÇÃO DE CAPA, IMPRIMAÇÃO PINTURA DE LIGAÇÃO  
-PLANTA DE LOCAÇÃO BASE, SUB-BASE E ESCAVAÇÃO  
-PLANTA DE LOCAÇÃO DE SINALIZAÇÃO HORIZONTAL E VERTICAL e PLACAS DE IDENTIFICAÇÃO DAS RUAS e RAMPAS P.N.E.

FOLHA

2/2

DATA

Setembro/2021

DESENHO

Rubens

ARQUIVO  
RUA JOSÉ FERREIRA DA SILVA\_AS BUILT.DWG